



確定測量図

氷室荘現況測量業務委託
名古屋市南区氷室町地内

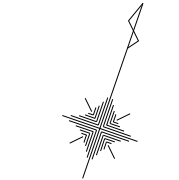

縮尺 1 : 1000

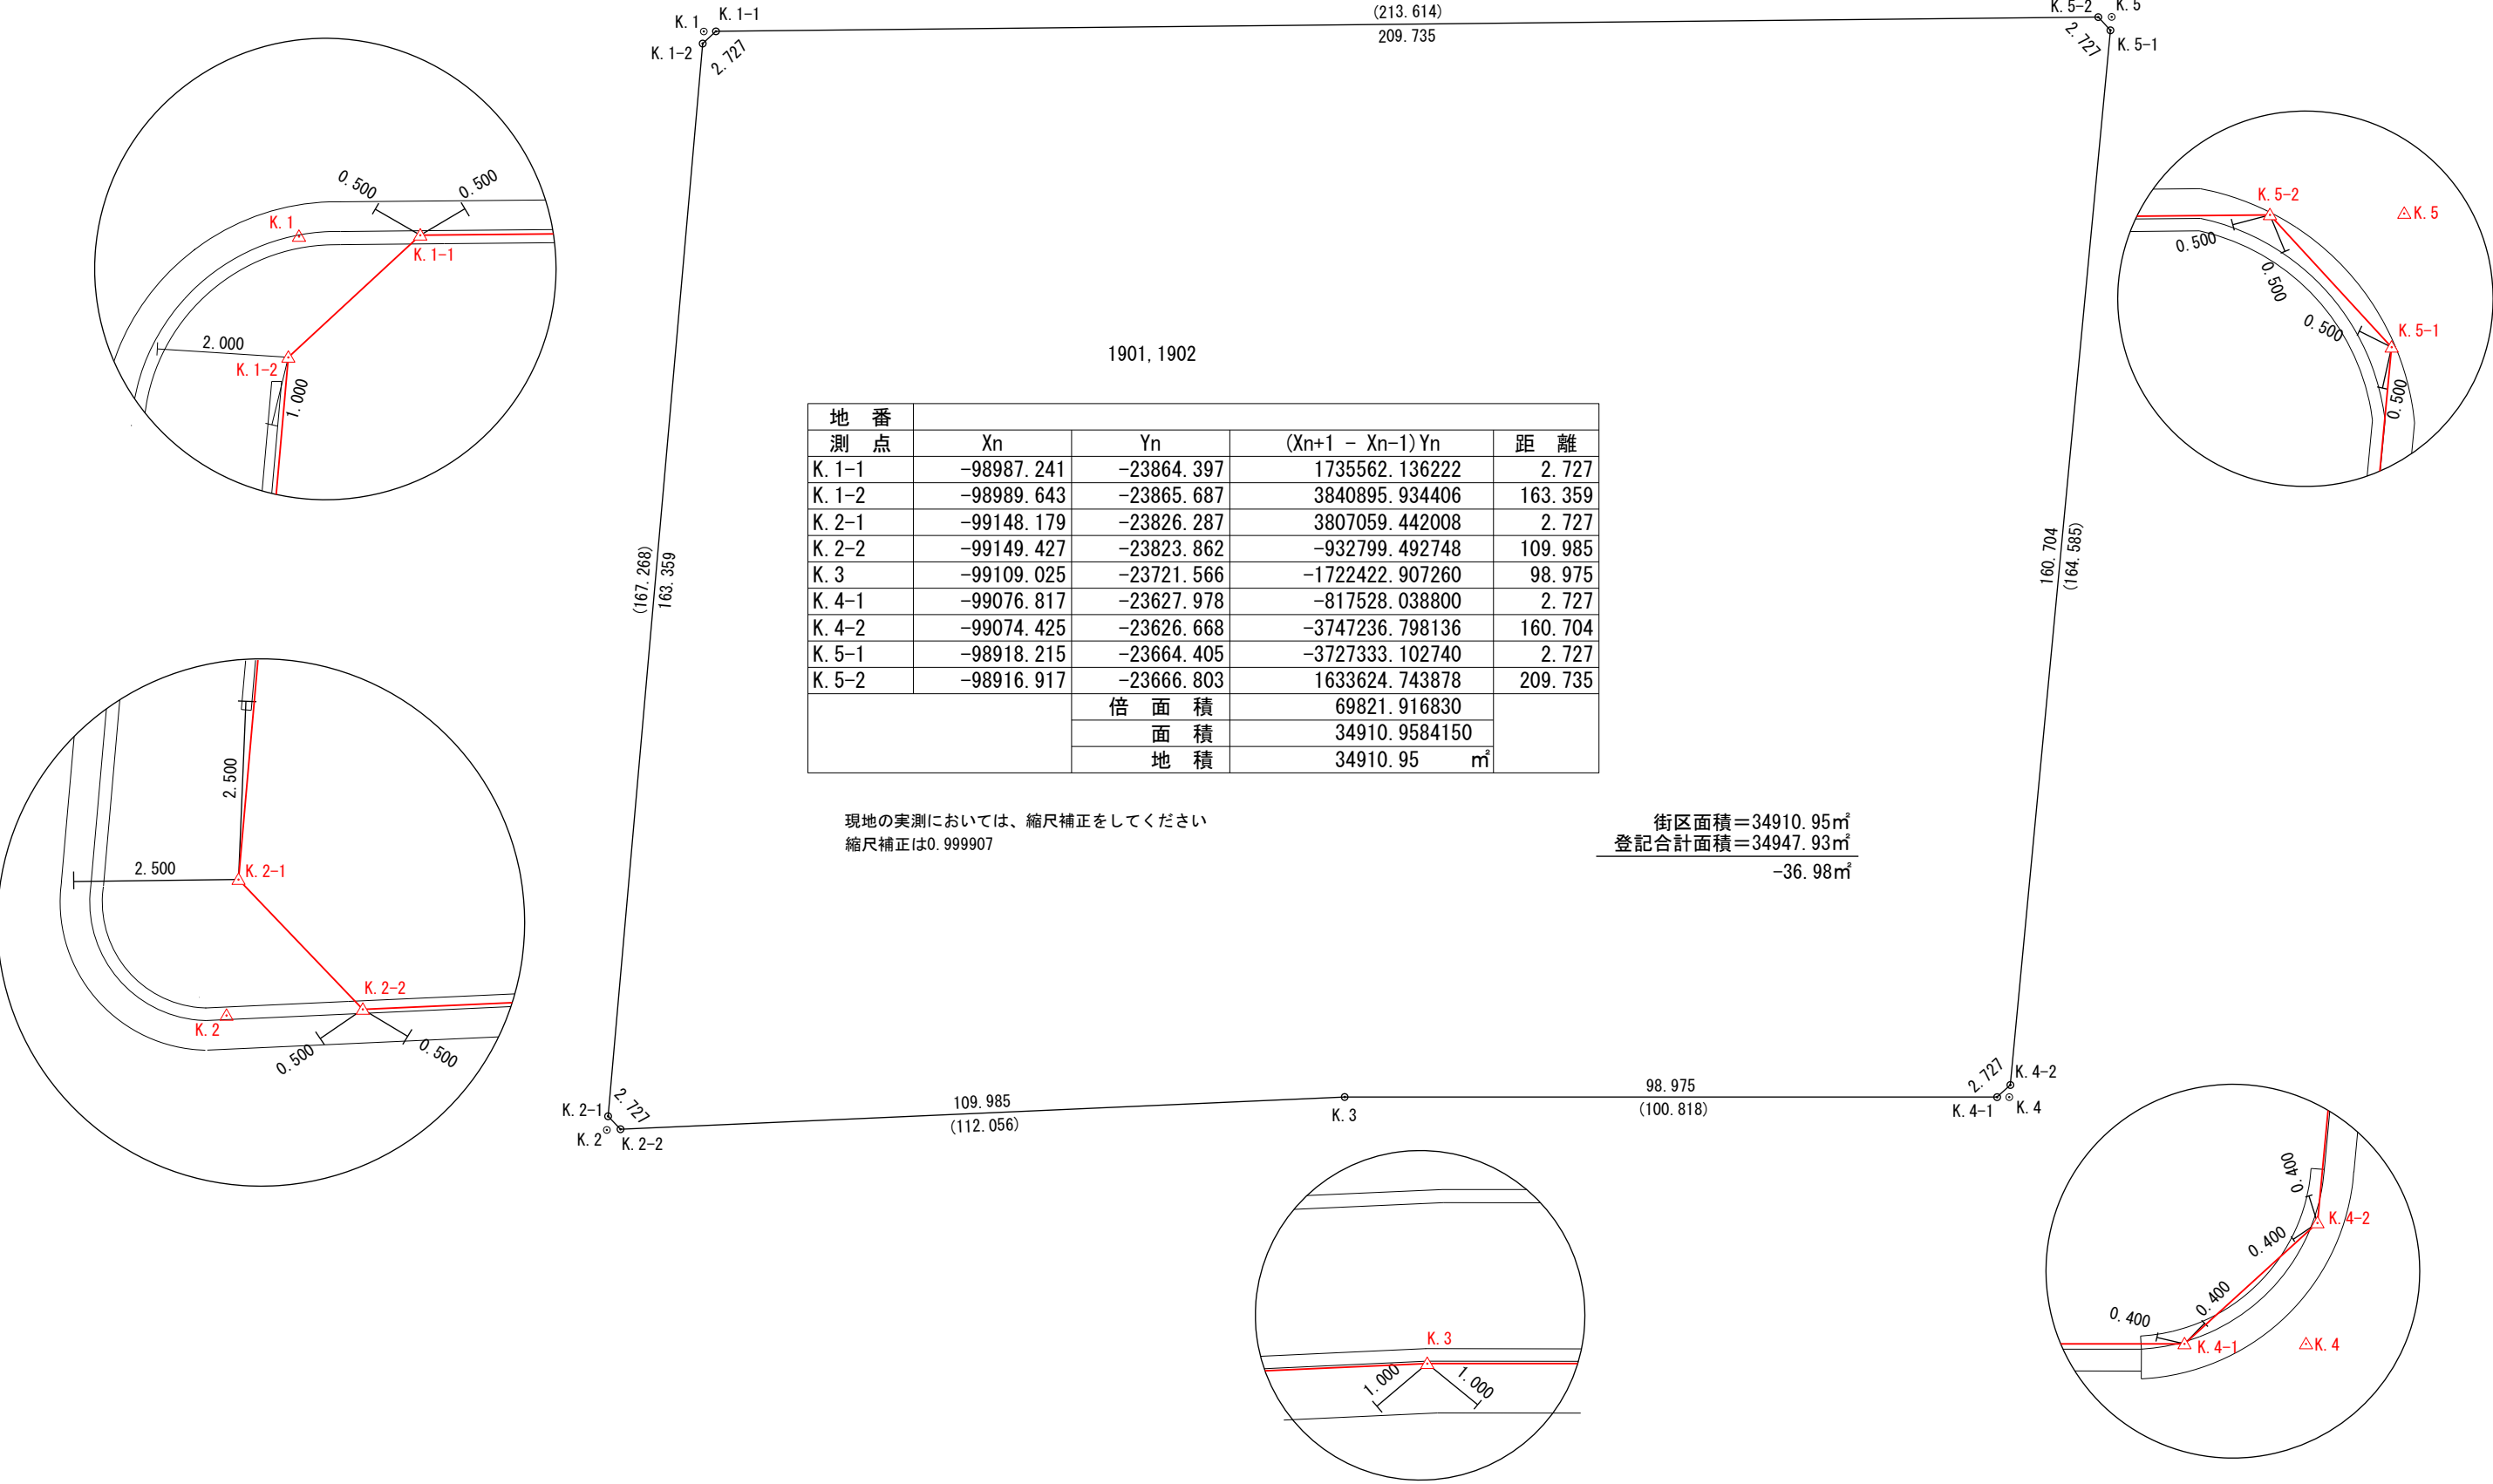


市営南プール



凡 例		
記 号	名 称	
-----	万代堀	
-----	トタン堀	
①	万代堀基礎天端高	


現況測量図			枚ノ内
縮尺 1:200 単位 m			NO. 0
係長	係員	設計	昭和43年11月
名古屋市建築局住宅部住宅建築課			

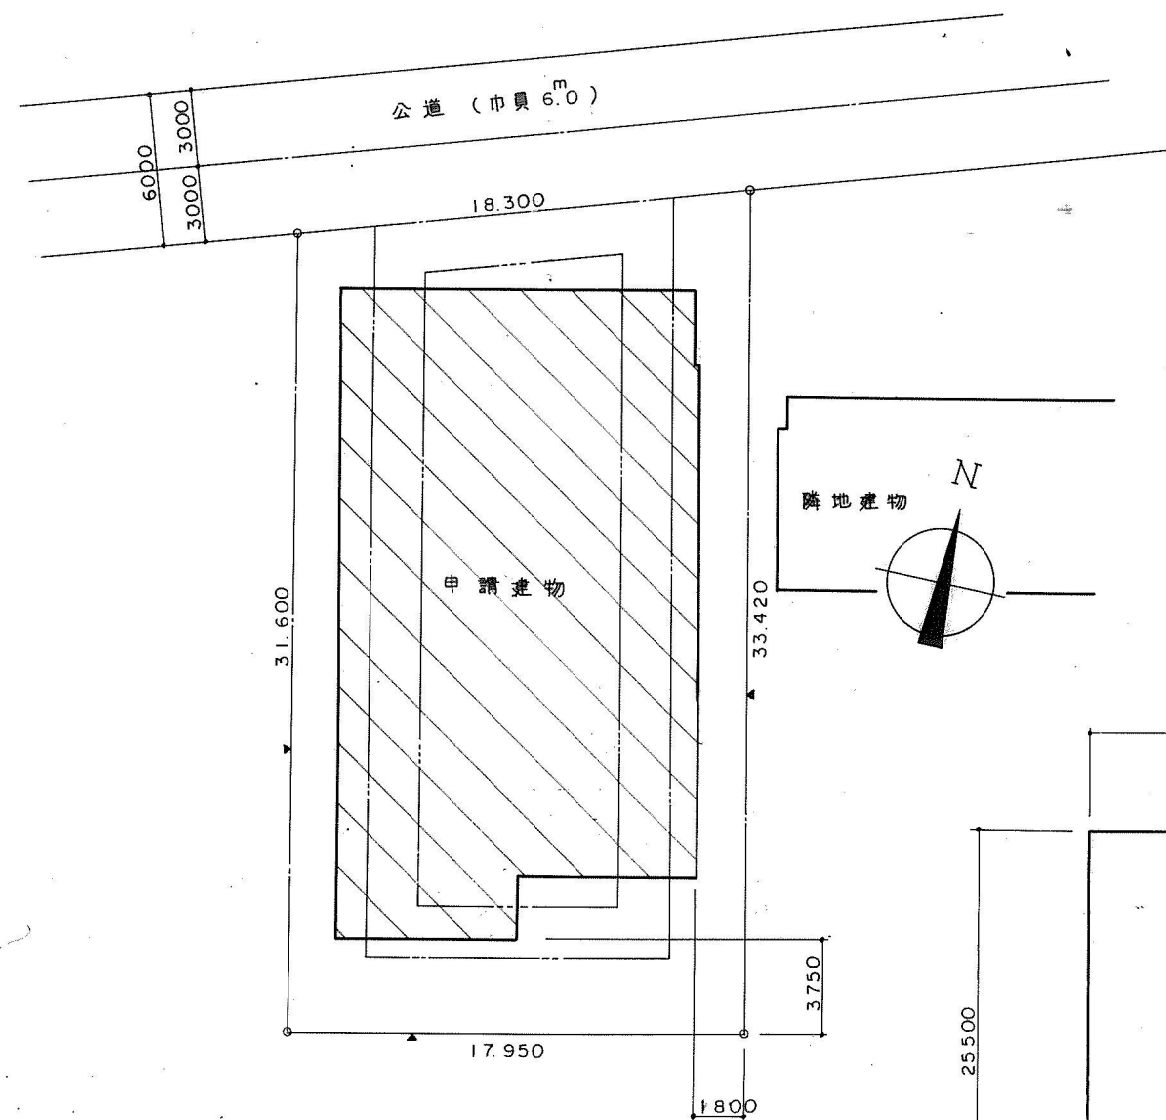

配置図 1/200

- 申請建物
- 隣地境界線
- 延焼ライン 3m
- 〃 5m

建築概要	
所在地	名古屋市南区三条町二丁目1601番地内
用途地域	住居地域
防火地域	準防火地域
その他の区域	第三種災害危険区域
敷地面積	587.42 m ²

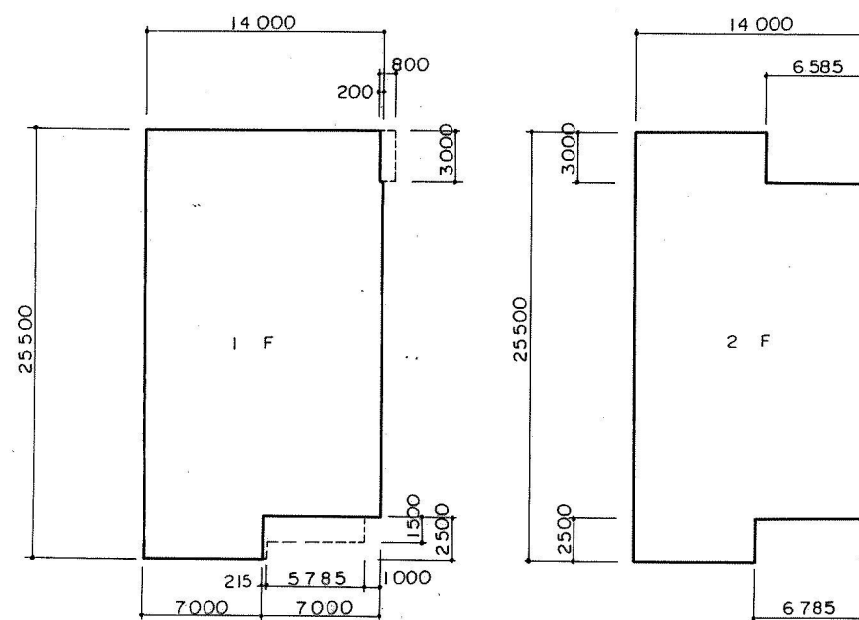

求積図 1/300


$$25.50 \times 14.00 - (3.00 \times 0.20 + 2.50 \times 7.00) = 338.90 \text{ --- 1F 床面積}$$

$$25.50 \times 14.00 - (3.00 \times 6.585 + 2.50 \times 6.785) = 320.28 \text{ --- 2F 床面積}$$

$$659.18 \text{ --- 延床面積}$$

$$1F \text{ 床面積 } (338.90) + \text{底面積}$$

$$338.90 + 3.00 \times 0.80 + 2.50 \times 0.215 + 1.50 \times 5.785 = 350.52 \text{ --- 建築面積}$$

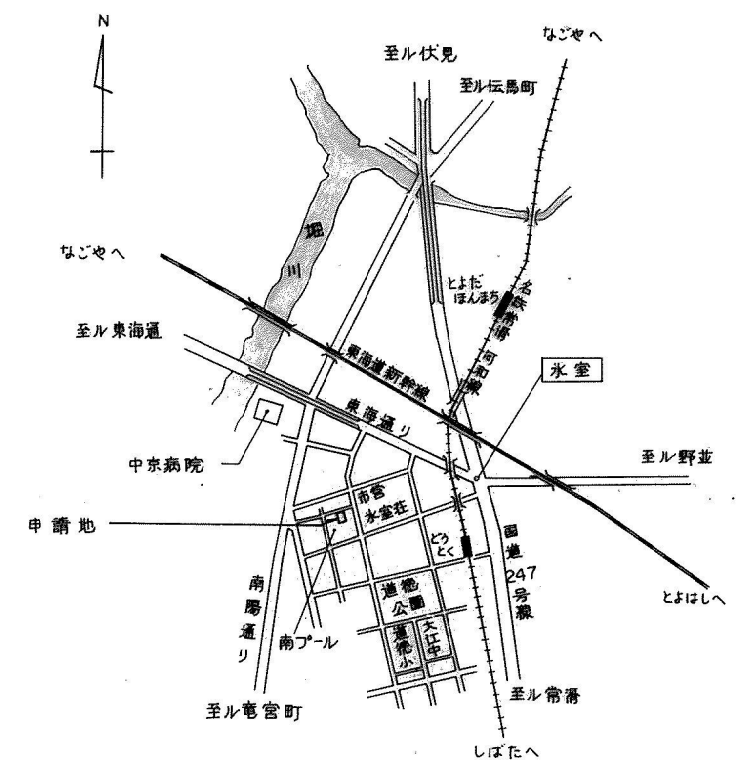

附近見取図

面積表		
建築面積	m ²	(106.03)
床面積	1F	338.90
	2F	320.28
延床面積		(199.40)

課長	件名	水 室 出 張 所		
係長	名	事務所新築工事竣工図		
審査	図種	配置図・求積図・見取図		
設計	縮尺	1/200 1/300	枚数	42
	竣工年月日	図面整理番号		
製図	平成3年5月31日	4		
写図	名古屋市下水道局建設部施設課			